

DEPARTEMENT DES PYRENEES-ORIENTALES
COMMUNE DE SAINT-CYPRIEN


COMMUNAUTÉ DE COMMUNES

Aménagement d'une aire de détente rue du Gargal

COLAS
227, Rue de MUNICH CS 65450
66034 PERPIGNAN CEDEX
Tél: 04 68 54 34 66 Fax: 04 68 54 08 88


WE OPEN THE WAY

PLAN DE RECOLEMENT
VOIRIE - EAUX PLUVIALES

Ind.	Date	Nature des modifications	Etabli par :	Vérifier par :	Validé par :
A	14/03/2024	PLAN DE RECOLEMENT	J.FRUCTUOSO		
B	10/04/2024	MISE A JOUR DU PLAN DE RECOLEMENT			

ECHELLE : 1/100

CLASSE A

Appareil de mesure : TRIMBLE SPS785
Incertitude : X=0.02m / Y=0.02m / Z=0.02m
Si le relevé réalisé par mesure indirecte (en fouille fermée)
Technologie : xxxxxx


Rattachement:
Planimétrique : RGF93 - CC43 / Altimétrique : NGF / IGN69




Enrobés drainant



Revêtement Parking - Pavé engazonné - Gazon rustique

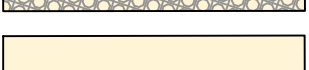


Revêtement en stabilisé

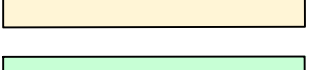


Espaces verts - BRF



Bordure type T2 + caniveau CS1

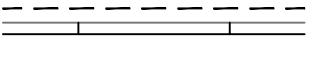


Bordure trottoir type T2

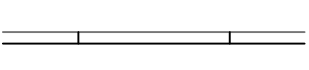

Caniveau Type CC2



 Caniveau Type CC1



Bordure trottoir type P1



Regard à grille EVENT



Regard à grille 600x600



Regard à grille et bouche d'engouffrement type "SELECTA"



Drain Ø200 et Ø150



Cloisons Réservoir

